

Plan nasadzeń

Mapa inwentaryzacji powykonawczej placów zabaw i ciągów komunikacyjnych

Skala 1:500

Układ współrzędnych płaskich: 2000
Układ wysokościowy: Kronsztad 86bis

Województwo: pomorskie, Powiat: M. Gdańsk,

Gmina: Gdańsk [226101_1]

Obręb: Przymorze [017]

Działka nr 16

Id pracy: WG-III.6640.1.5985.2021

WG-III.6640.1.5518.2021

Usługi Geodezyjne Grzegorz Krukowski
83-300 Kartuszy os. Wybickiego 1/19
tel. kom. 607-533-337
NIP 589-178-70-55 REGON 220522231

GEODETA

inż. Grzegorz Krukowski
Nr upr. 21116

Kartuszy dnia 06.12.2021 r.

Grzegorz Krukowski
Elektronicznie podpisany
przez Grzegorz Krukowski
Data: 2022.01.17 15:35:36
+01'00'

Informacja uprawnionego
geodety po zakończeniu
budowy art. 57 ust 1 pkt. 5
Ustawy Prawo Budowlane
Budowa placów zabaw i ciągów
komunikacyjnych zrealizowane
na podstawie projektu
budowlanego zatwierdzonego
pozwoleniem na budowę nr
WUiA-I-6740.2353-4.2017.3-
JAG.378669 z dnia 22.02.2018
r., Prezydenta Miasta Gdańsk
zostały usytuowane z
niezgodnie z projektem
zagospodarowania terenu. Z
następującymi zmianami:
- place zabaw zrealizowano w
zmienionym kształcie.

Oświadczam, że operat techniczny zawierający rezultaty prac geodezyjnych w wyniku których powstał niniejszy dokument uzyskał pozytywny wynik weryfikacji. Jestem świadomy odpowiedzialności karnej za złożenie fałszywego oświadczenia.	
Identyfikator zgłoszenia prac geodezyjnych	WG-III.6640.1.5985.2021 WG-III.6640.1.5518.2021
Organ służby geodezyjnej, który otrzymał zgłoszenie	Prezydent Miasta Gdańska
Nr oraz data sporządzenia dokumentu zawierającego wynik pozytywnej weryfikacji	Nr WG-III.6640.1.5985.2021_29431 z dnia 17.01.2022 r. Nr WG-III.6640.1.5518.2021_28145 z dnia 25.11.2021 r.
Imię i nazwisko oraz nr uprawnień zawodowych kierownika prac	Grzegorz Krukowski, upr. nr 21116
Wykonawca prac geodezyjnych	Usługi Geodezyjne Grzegorz Krukowski 83-300 Kartuszy os. Wybickiego 1/19 tel. kom. 607-533-337 NIP 589-178-70-55 REGON 220522231


Legenda

— granica działki 16 ob1

● - nasadzenia
zastępcze w ramach
dec. DROŚ-PZ.7120.1.44.2022.
z dnia 01.03.2022

● - nasadzenia
zastępcze w ramach
dec. DROŚ-PZ.7120.1.327.2021.
z dnia 28.09.21

✗ - drzewo do
usunięcia
zgodnie z dec
DROŚ-PZ.7120.1.44.2022

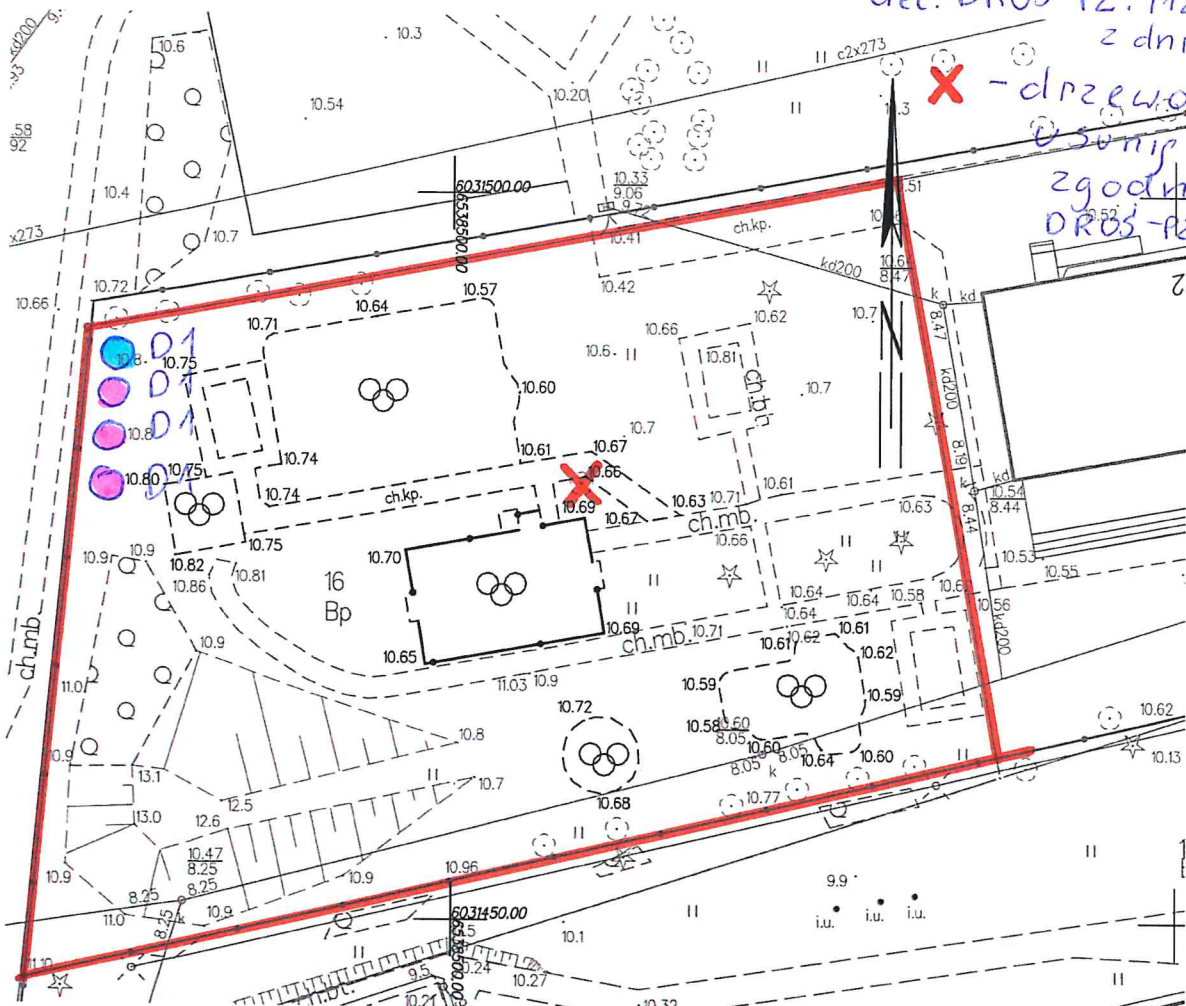

D1- śliwa wiśniowa (lub inny gat. ozdobny, liściasty)
o obwodzie pnia (mieronym na wys. 100 cm) - min. 18 cm