

SKALA 1: 500

identyfikator	nazwa jednostki ewidencyjnej	ZS6101... I. Chodźsk
1		
2		



Imię i nazwisko lub nazwa pomiotu, który wykonał mapę oraz podpis


Szczelności gruniewicz nie badano



Żadne wyłącza się istnienie innych nie wywołujących no mniejszej wątpliwości podziemiach, które nie były zgłoszone do inwentaryzacji.







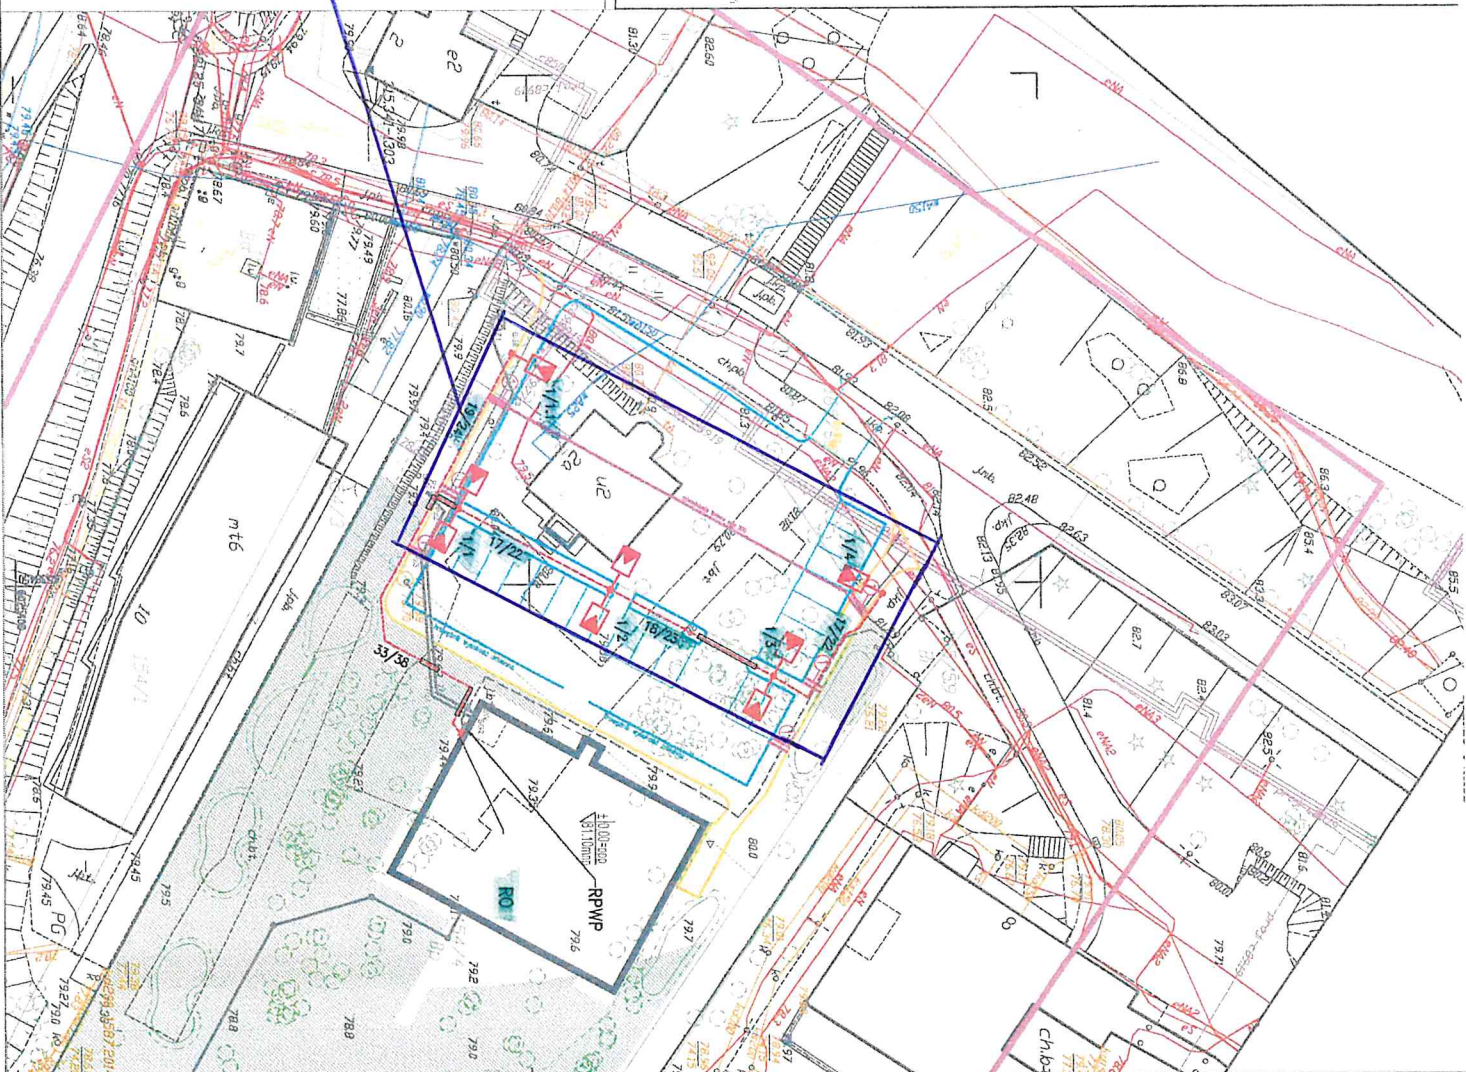


W dniu 15.07.2020 r. uzupełniono o treść nakładki RKSPUT Gdańsk

Gdańsk, dn. 15.07.2020 r.

OSWIECENIE, KTÓRE
MALEZY PRZETACZYĆ
DO MIEJSKIEJ SIECI




- | | |
|---|--|
|  | proj. nawiązania drugiego z kreską brzoj. g. b. m. |
|  | proj. nawiązania chodnika z kreską bel. |
|  | linia wyznacząca sąład |
|  | projekcjony krawęłk |
|  | projekcjony krawęłk zanizony |
|  | projekcjony chęłste |
|  | projekcjony cęłchowanie linijze szar. 300 |
|  | projekcjony spakł, poprzeczna i podłłżna |
|  | projekcjony cęłzne |

DOKUMENTACJA
POWYKONAWCZA

— linia kablowa oświetleniowa nn-0,4kV

- linia kablowa szkieletowa nr 0,4xV
- rurę osłonową HPE50
- słupowy sztap szkieletowy $h=2r(\text{wysokość } 1/r/m)$
- z opornoś. ład. 68N (moduł. 15)
- nr dobowy / nr stupu
- 19/24 — długość wykupu / długość kabla

mgr inż. Michał Mazur

[illegible]