

MAPA DO CELÓW PROJEKTOWYCH

SKALA 1: 500

Obiekt: Gdańsk - ul. Łostowicka


Identyfikator i nazwa jednostki ewidencyjnej: 226/101/1
Identyfikator i nazwa obrębu ewidencyjnego: 63, 75, 67/0
Nr sekcji: 3024-17d2
Nr KERG : : 6640.31529.2014
Ukl współrzędnych prostokątnych polskich: Gdańsk 70
Geodezyjny uki odestinania: Kronsztadt 86 bis
Imię i nazwisko lub nazwa podmiotu, który wykonał mapę oraz podpis osoby reprezentującej ten podmiot:
Imię i nazwisko, numer świadectwa nadania uprawnień geodety, który sporządził mapę:
Oznaczenie granic obszaru, który był przedmiotem aktualizacji
Gdańsk, dnia 06.05.2014r.
Służebności gruntuowych nie badano.

Urząd Miejski w Gdańsku, Wydział Geodezji
Referat Zespołu Geodezyjnego
W OBSZARZE OZNACZONYM LINIA DOKONANO
AKTUALIZACJI TEJ L MAPY ZASADNICZEJ. DOKUMENTY
Z POMARU UZUPEŁNIĄCEGO PRZYJĘTO DO ZASOBU
POWIATOWEGO W DNIU I ZAEWIDENCJONOWANO
POD NR P.2261.2014.101482
NINIEJSZA MAPA MOŻE SŁUŻYĆ DO CELÓW PROJEKTOWYCH
PROJEKTOWANE OBIEKTY BUDOWLANE WYMAGAJĄ
POZWOLENIA NA BUDOWĘ PODLEGAJĄ WYTYCZENIU
I INWENTARYZACJI POWYKONAWCZEJ PRZEZ JEDNOSTKĘ
UPRAWNIONĄ DO WYKONYWANIA PRAC GEODEZYJNYCH,
GDANSK

W granicach opracowania mapy nie występują projektowane uzgodnione w ZUDP - Gdańsk urządzenia techniczne.
sekcje: 30-24/(7-d-2) wyk. M.Zygmuntowska
Gdańsk, dnia 06.05.2014r.

- LEGENDA:
- ISTNIEJĄCE PRZYŁĄCZE WODOCIĄGOWE
 - ISTNIEJĄCE PRZYŁĄCZE KANALIZACJI
 - ISTNIEJĄCY PRZYKANALIK KANALIZACJI DESZCZOWEJ
 - ODCINKI ZEWNĘTRZNYCH INSTALACJI SANITARNYCH DO LIKWIDACJI

INWESTOR	Dyrekcja Rozbudowy Miasta Gdańska ul. Plekany 16 80-026 Gdańsk
INWESTYCJA	ROZBUDOWA I PRZEBUDOWA KAPLICY CMENTARNEJ NA CMENTARZU ŁOSTOWICKIM
LOKALIZACJA	Cmentarz Łostowicki ul. Łostowicka 35, 80-121 Gdańsk Działka nr 106; 107 Obręb 075
STADIUM	PROJEKT BUDOWLANY ZAMIENNY
JEDNOSTKA PROJEKTOWA	
FUNKCJA	IMIE I NAZWISKO mgr inż. arch. Monika Jasłńska
PROJEKTOWAŁ	mgr inż. arch. Rafał Murat mgr inż. arch. Piotr Ubiński
SPRAWDZIŁ	mgr inż. arch. Rafał Murat mgr inż. arch. Piotr Ubiński
OPRACOWAŁ	mgr inż. arch. Piotr Ubiński
TRZĘŚ RYS.	
PLAN ZAGOSPODAROWANIA DZIAŁKI	SKALA 1:500
DATA	MARZEC 2016
BRANŻA	NR KONTRAKTU NR REWIZJI 01
	NR RYSUNKU PZ.00

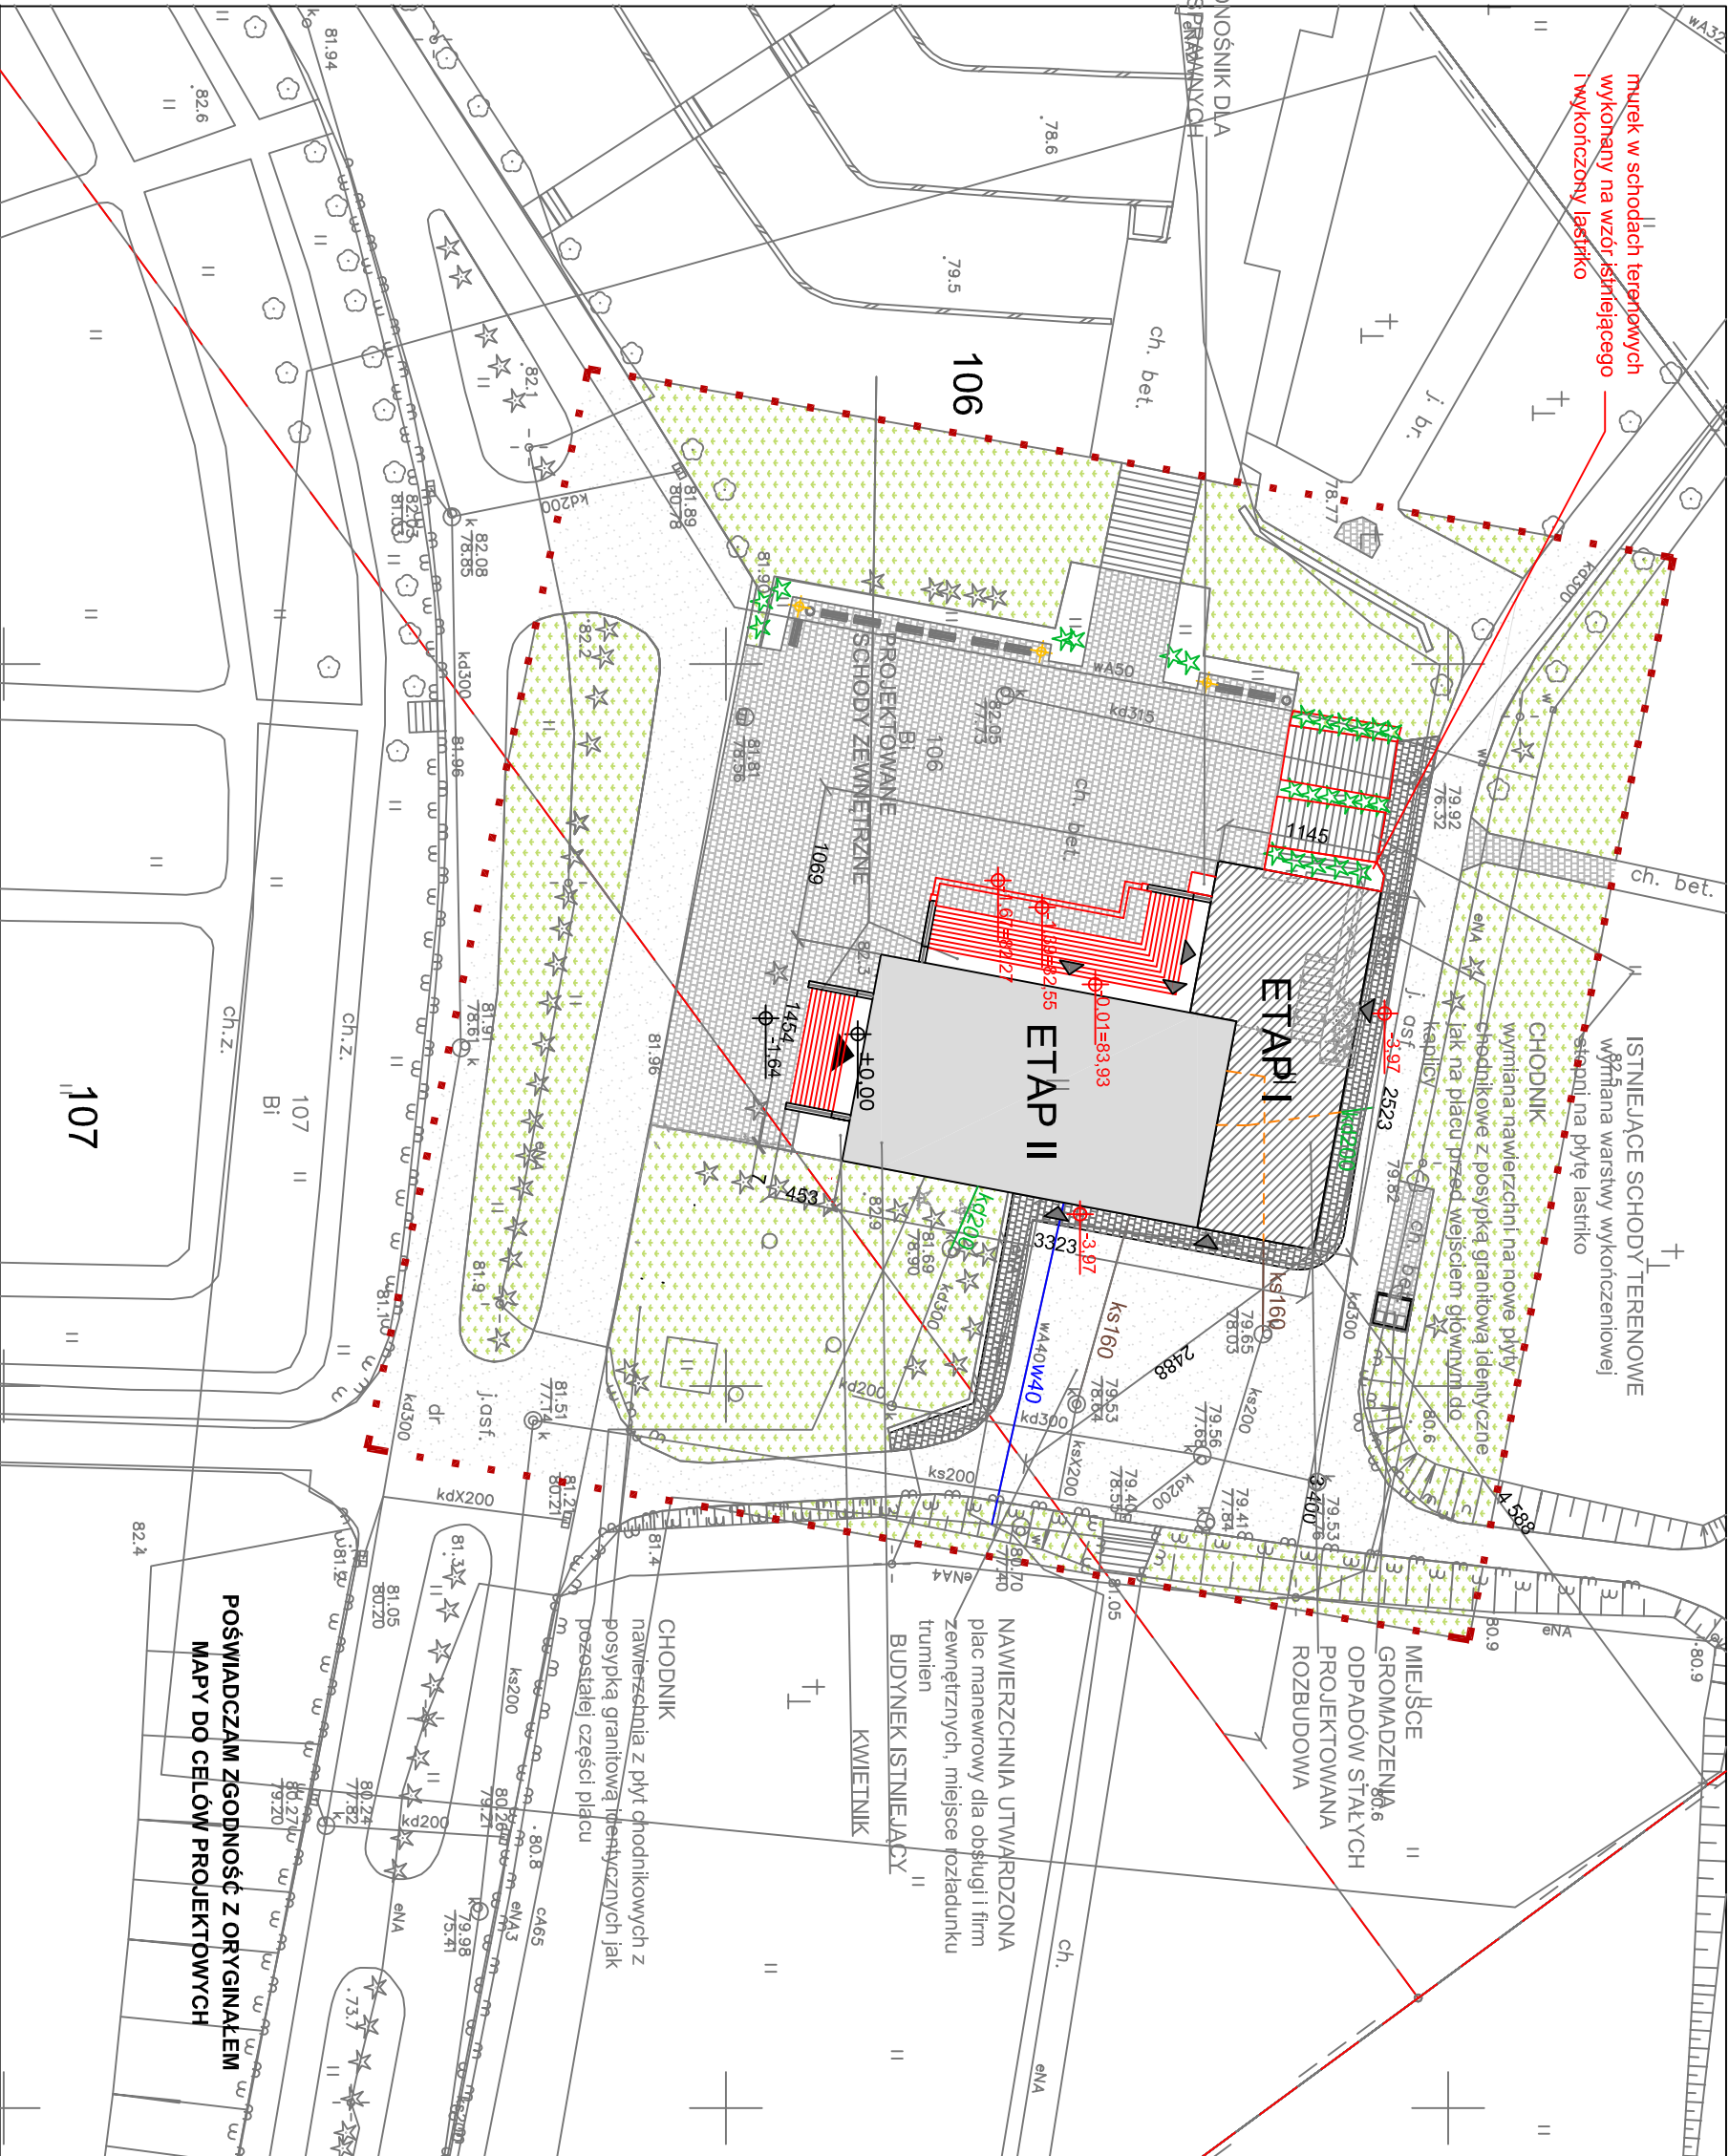

LEGENDA:

BUDYNEK ISTNIEJĄCY

PROJEKTOWANA ROZBUDOWA

CHODNIK z płyt chodnikowych z posypką granitową i wykładką z płyty chodnikowych

POWIERZCHNIA ASFALTOWA

ZAKRES TERENU INWESTYCJI/

OBSZAR ODDZIAŁYWANIA INWESTYCJI

GRANICE DZIAŁKI

ISTNIEJĄCA NAWIERZCHNIA UTWARDZONA Z PŁYT CHODNIKOWYCH

ZIELEŃ: niska i wysoka

ELEMENTY DO USUNIĘCIA, WYBURZENIA

LAMPY PARKOWA

KOSZ NA ŚMIECI/LAWKA

PROJEKTOWANY MUREK OPOROWY

WEJŚCIE GŁÓWNE/ WEJŚCIA DO BUDYNKU

DRZEWA I KRZEWY ISTNIEJĄCE

DRZEWA, KRZEWY I ŻYWOPLÓTY DO USUNIĘCIA

DEMURG

kompleksowa obsługa inwestycji

ul. Płowicka 112
Pl. 60-277 Poznań
tel./fax: +48 61 662 11 40
www.demurg.com.pl

FUNKCJA

PROJEKTOWAŁ

SPRAWDZIŁ

OPRACOWAŁ

TRZĘŚ RYS.

PLAN ZAGOSPODAROWANIA DZIAŁKI

DATA

BRANŻA

IMIE I NAZWISKO

mgr inż. arch. Monika Jasłńska

mgr inż. arch. Rafał Murat

mgr inż. arch. Piotr Ubiński

NR KONTRAKTU

NR RYSUNKU

01

PZ.00