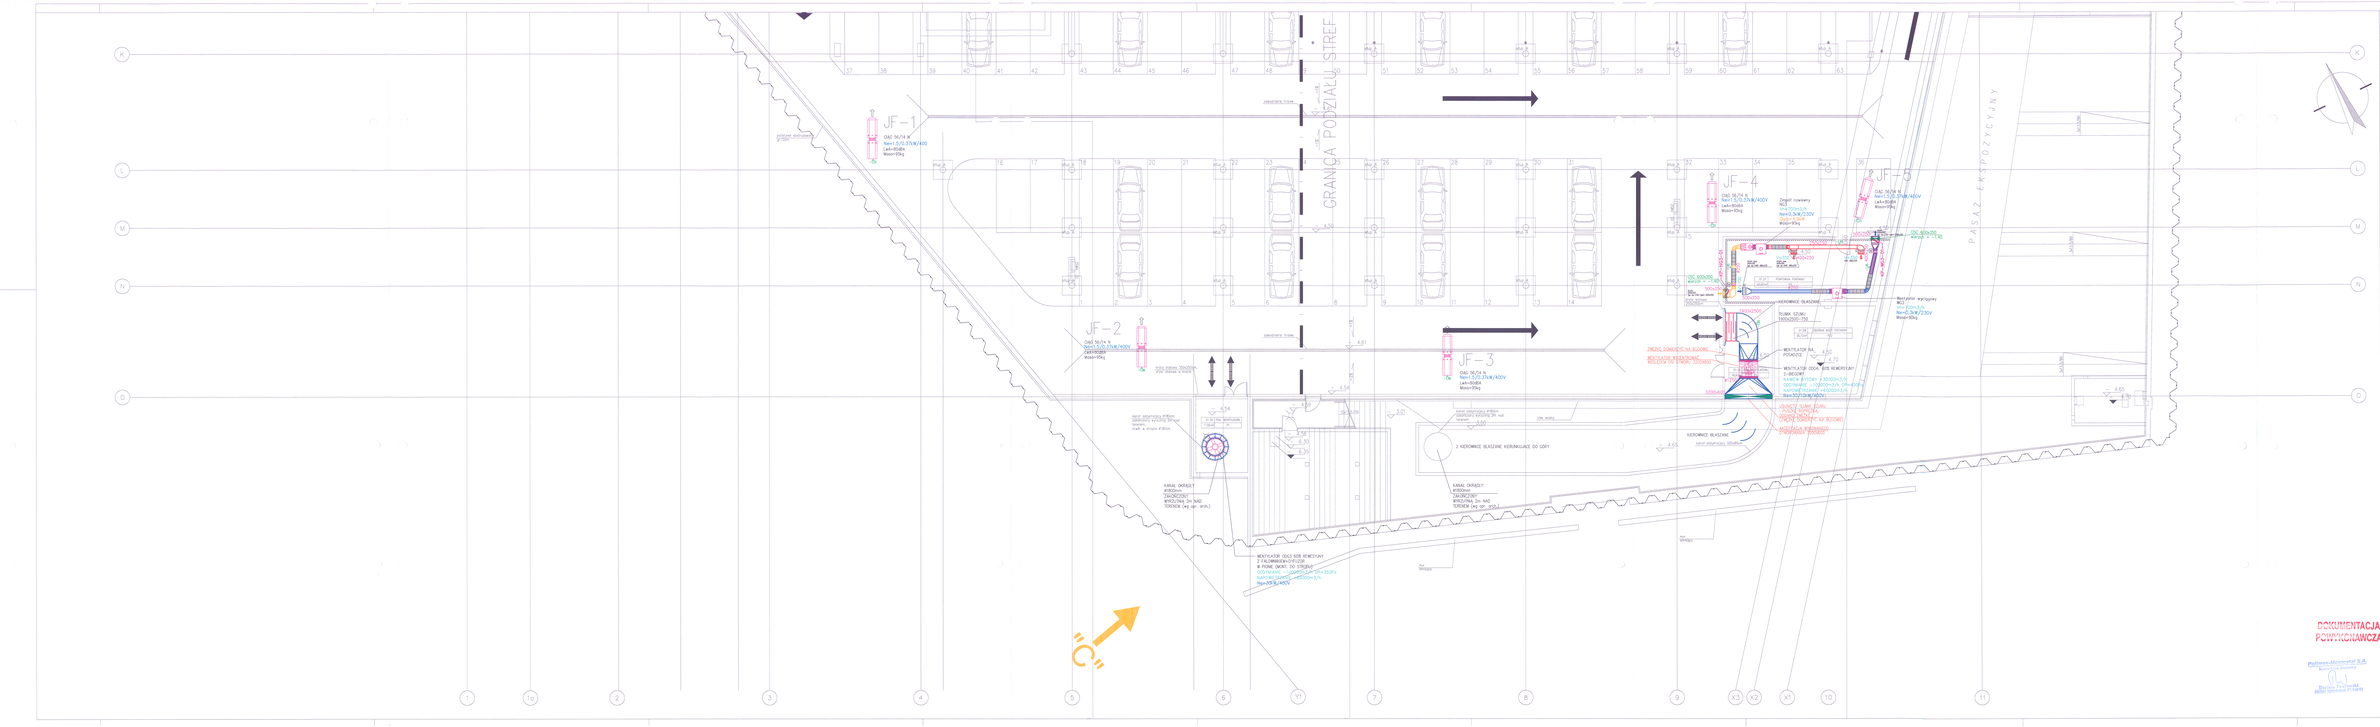

LEGENDA

- KANAŁY NAWIEWNE
- KANAŁY WYWIEWNE
- KANAŁY WYWIEWNE Z WC
- POMIESZCZ. ŻAŁUZJE
- KANAŁY WYCIĄGOWE
- ELASTYCZNY PRZEWÓD SŁUWOŚCI SONDZO
- PRZEWODY GRZEWCZE PVDF
- RURKI FREONOWE
- SKROPLINY
- NAWIEWNIK MIESZNY
- NAWIEWNIK DALEKOSIWY
- KRATA WYWIEWNA
- WYWIEWNIK DALEKOSIWY
- DYSZA DALEKOSI.DUŻEGO
- PRZEPUSTNICA REGULACYJNA
- KLAPA PRZECIWPOŻAROWA
- REGULATOR DWUSWIESCI WODNYCH
- REGULATOR STAŁEGO WYDATKU
- ZAWÓR 3-DRÓŻ.
- TŁUMIK AKUSTYCZNY
- KLIMATYZATOR ŚCIENNY
- KLIMATYZATOR KASETONOWY
- FAN COIL KANAŁOWY
- FAN COIL KASETONOWY
- BEZKAN CHŁODZĄCA
- PRZEPUSTNICA Z SIŁOWNIKIEM
- NAWROTNICA KANAŁOWA
- PRZERWA KANAŁU
- WYDATEK POMIESZCZ. (m3/h)
- DYMIDŁO PIONU
- DYMIDŁO PRZEPŁYWU POWIETRZA
- RÓŻNA DŁUGI KANAŁU
- WOC DECZNICA
- WOC CHŁODNICA
- WOC ELEKTRYCZNA ZASILTEL/GRZEWCZA

W POMIESZCZENIU WENTYLATORNI O 24-GODZINNEJ JEDNOKROTNEJ WYMIANIE POWIETRZA ZAPEWNIONO WIĘC WYMAGANE PRZEPISAMI PRZEPUSTNICE Z TOPNIKIEM SŁUŻĄCE DO ZAMYKANIA KANAŁÓW WENTYLACYJNYCH W PRZYPADKU POŻARU. WYMAGANE ZAMKNIĘCIE PRZECIWPOŻAROWE ZAPEWNIA TOPNIK ELEKTRYCZNY. PRZEPUSTNICE WYPOSAŻONE W SYSTEM SYGNALIZACJI ZAMKNIĘCIA I OTWARCIA.

Rev.	Data	Opis rewizji	podpis
1	08.05.19		

PRZEDSIĘBIORSTWO PROJEKTOWO - WDROŻENIOWE TIORIT Sp. z o.o.
UL. GRUNWALDZKA 212, 80-266 GDAŃSK
tel. 058 760 27 60, fax 058 760 27 61, e-mail: tiorit@tiorit-architekci.pl

INWESTOR	Gmina Miasta Gdańsk 80-803 Gdańsk, ul. Nowe Ogrody 8/12	D.T.
OBIEKT	EUROPEJSKIE CENTRUM SOLIDARNOŚCI Gdańsk, Plac Pl. Solidarności i Drogi do Wolności	
PROJEKT	PROJEKT WYKONAWCZY	
TEMAT	WENTYLACJA, KLIMATYZACJA, ODDYMIANIE	
RYSUNEK	RZUT GARAŻU, OŚ/E K-O POZIOM -4.50	
DATA	03.2009	NR RYS.
GŁ. PROJEKTANT	mgr inż. JERZY BYSTRZYŃSKI upr. nr. 13193/GD/93 w spec. wentylacja i klimatyzacja	
WSPÓŁPRACA AUTORSKA	mgr inż. TOMASZ WIŚNIEWSKI	W2 REV.1
SKALA 1:100	SPRAWDZAJĄCY	mgr inż. TOMASZ MROZ upr. nr. 331/GD/92 zaawansowana budowlana w specjalności wentylacji i klimatyzacja nr PZIS/0511/08

DOKUMENTACJA POWYKONAWCZA

Strona nr. 134