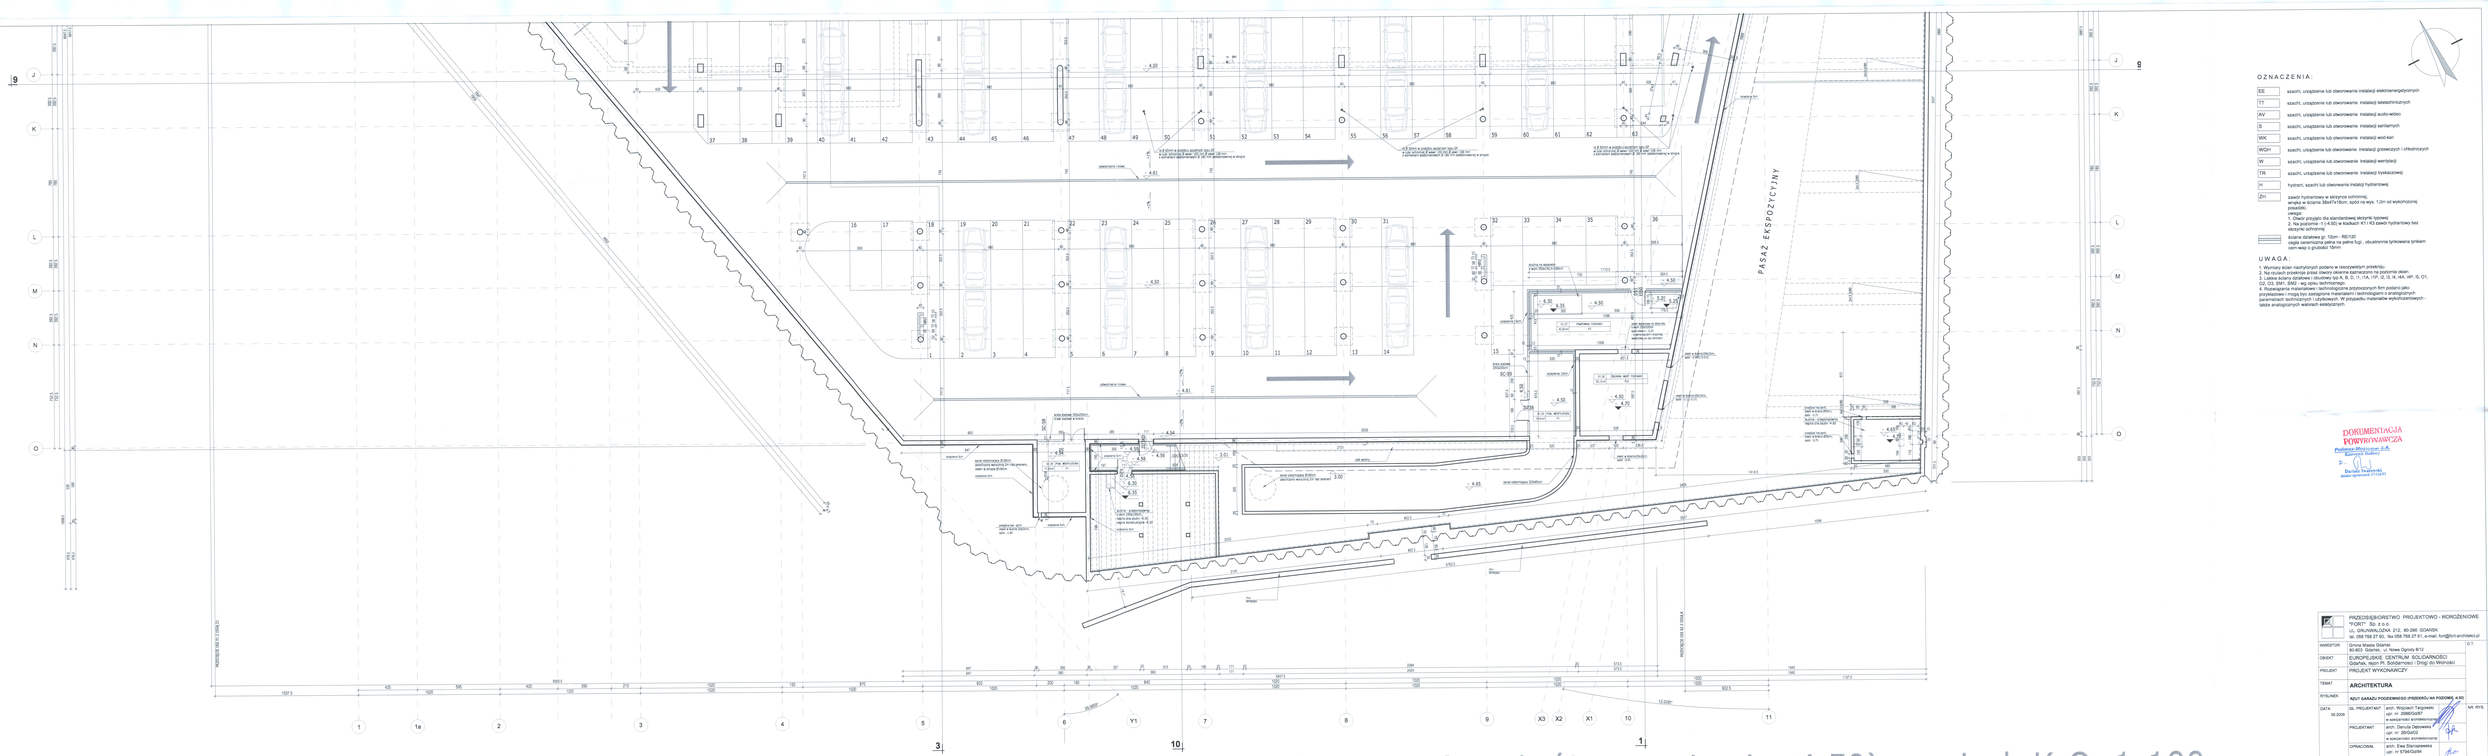

rzut garażu podziemnego (przekrój na poziomie -4.50) w osiach K-O 1:100

OZNACZENIA:

EE	szacht, urządzenia lub otworowanie instalacji elektroenergetycznych
TT	szacht, urządzenia lub otworowanie instalacji teletechnicznych
AV	szacht, urządzenia lub otworowanie instalacji audio-wideo
S	szacht, urządzenia lub otworowanie instalacji sanitarnych
WK	szacht, urządzenia lub otworowanie instalacji wod-kan
WGH	szacht, urządzenia lub otworowanie instalacji grzewczych i chłodniczych
W	szacht, urządzenia lub otworowanie instalacji wentylacji
TR	szachty, urządzenia lub otworowanie instalacji tryskaczowej
H	hydrant, szachty lub otworowanie instalacji hydrantowej
ŻH	zawór hydrantowy w skrytce ochronnej, wymiary skrytki ścianka 38x47x18cm, spód na wys. 1,0m od wykończonej posadzki. uwaga: 1. Dla przypadku dla standardowej skrytki typowej 2. Należy przyjąć -1,4.50 w kiatkach K1 i K3 zawór hydrantowy bez skrytki ochronnej.
	ściana działowa gr. 12cm - REI120 cegła ceramiczna pełna na pełne fugi , otynkowana tynkiem cem-wap o grubości 15mm.

UWAGA:

1. Wymiary ścian nachylonych podano w rzeczywistych prześwitach.
2. Wymiary otworów okiennych podano w świetle ościeży, bez tynkowania okien.
3. Lekkie ściany działowe i obudowy typ A, B, D, I1, I1A, I1F, I2, I2, I4, I4A, I4F, I5, O1, O2, O3, SM1, SM2 - wg opisu technicznego.
4. Rozwiązania materiałowe i kolorystyczne przyjęto orientacyjnych firm podano jako przykładowe i mogą być zmienione materiałami i technologiami o analogicznych parametrach technicznych użytkowych. W przypadku materiałów wykończeniowych - lekka analogicznych walorach estetycznych.

DOKUMENTACJA POWYKONAWCZA

PRZEDSIĘBIORSTWO PROJEKTOWO - WDROŻENIOWE "FORTI" Sp. z o.o.
ul. GRUNWALDZKA 212, 80-266 GDAŃSK
tel. 058 762 27 61, fax 058 762 27 61, e-mail: fort@fort-architekci.pl

INWESTOR	Gmina Miasta Gdańska ul. Nowe Ogrody 8/12	D.T.
OBIEKT	EUROPEJSKIE CENTRUM SOLIDARNOŚCI Gdańsk, region Pl. Solidarności / Drogi do Wolności	
PROJEKT	PROJEKT WYKONAWCZY	
TEMAT	**ARCHITEKTURA**	
RYSUNEK	RZUT GARAŻU PODZIEMNEGO (PRZEKRÓJ NA POZIOMIE -4.50)	NR. RYS.
DATA 09.2009	GŁ. PROJEKTANT: arch. Wojciech Targowski upr. nr 2598/GI/97 w specjalności architektonicznej	
	PROJEKTANT: arch. Dariusz Dąbrowski upr. nr 26/GI/02 w specjalności architektonicznej	
	OPRACOWAŁ: arch. Ewa Stanisławska upr. nr 5764/GI/04 w specjalności architektonicznej	
SKALA 1:100	SPRAWDZAŁ(A)/Y: arch. Piotr Matuz upr. nr 2542/GI/98	
		A102a