

TRÓJMIJSKA GRUPA
GEODEZYJNA S.C.

80-180 Gdańsk, ul. S. Dąbka 17/2
NIP 5833218323, REGON 365649670
tel. 607 920 743, e-mail: tgg@onet.eu

Mapa pomiaru powykonawczego
skweru przy ul. Harfowej
skala 1:500


Obiekt: Gdańsk ul. Harfowa, dz. nr: 21/34
ID pracy: WG-III.6640.1.2454.2022

Woj.: pomorskie
Powiat: m. Gdańsk
Jednostka ewidencyjna: 226101_1 M.Gdańsk
Obręb ewidencyjny: 026 [0026]

Układ współrzędnych: 2000, strefa 6
Układ wysokości: Kronsztadt 86 bis

Wykonawca pracy: Trójmiejska Grupa Geodezyjna s.c.
Opracował: Przemysław Łangowski
Dnia: 08-06-2022
Kierownik prac: Mariusz Radomski, nr upr. zaw.: 21914

Oświadczam, że operat techniczny zawierający rezultaty prac geodezyjnych, w wyniku których powstał niniejszy dokument uzyskał pozytywny wynik weryfikacji.	
Identyfikator zgłoszenia prac geodezyjnych:	WG-III.6640.1.2454.2022
Organ służby geodezyjnej i kartograficznej, który otrzymał zgłoszenie:	PREZYDENT MIASTA GDANSKA ul. Nowe Ogrody 8/2 80-803 Gdańsk
Wykonawca prac geodezyjnych: Nr oraz data sporządzenia dokumentu zawierającego wynik pozytywniej weryfikacji	Trójmiejska Grupa Geodezyjna s.c. Protokół nr WG-III.6640.1.2454.2022 _32896 z dnia 23-06-2022
Imię i nazwisko oraz nr uprawnień zawodowych kierownika prac geodezyjnych	Mariusz Radomski nr upr. zaw.: 21914
Data i podpis kierownika prac geodezyjnych	Jestem świadomy/a odpowiedzialności karnej za złożenie fałszywego oświadczenia. Geodeła uprawniony Nr 21914 inż. Mariusz Radomski
Gdańsk 23-06-2022	

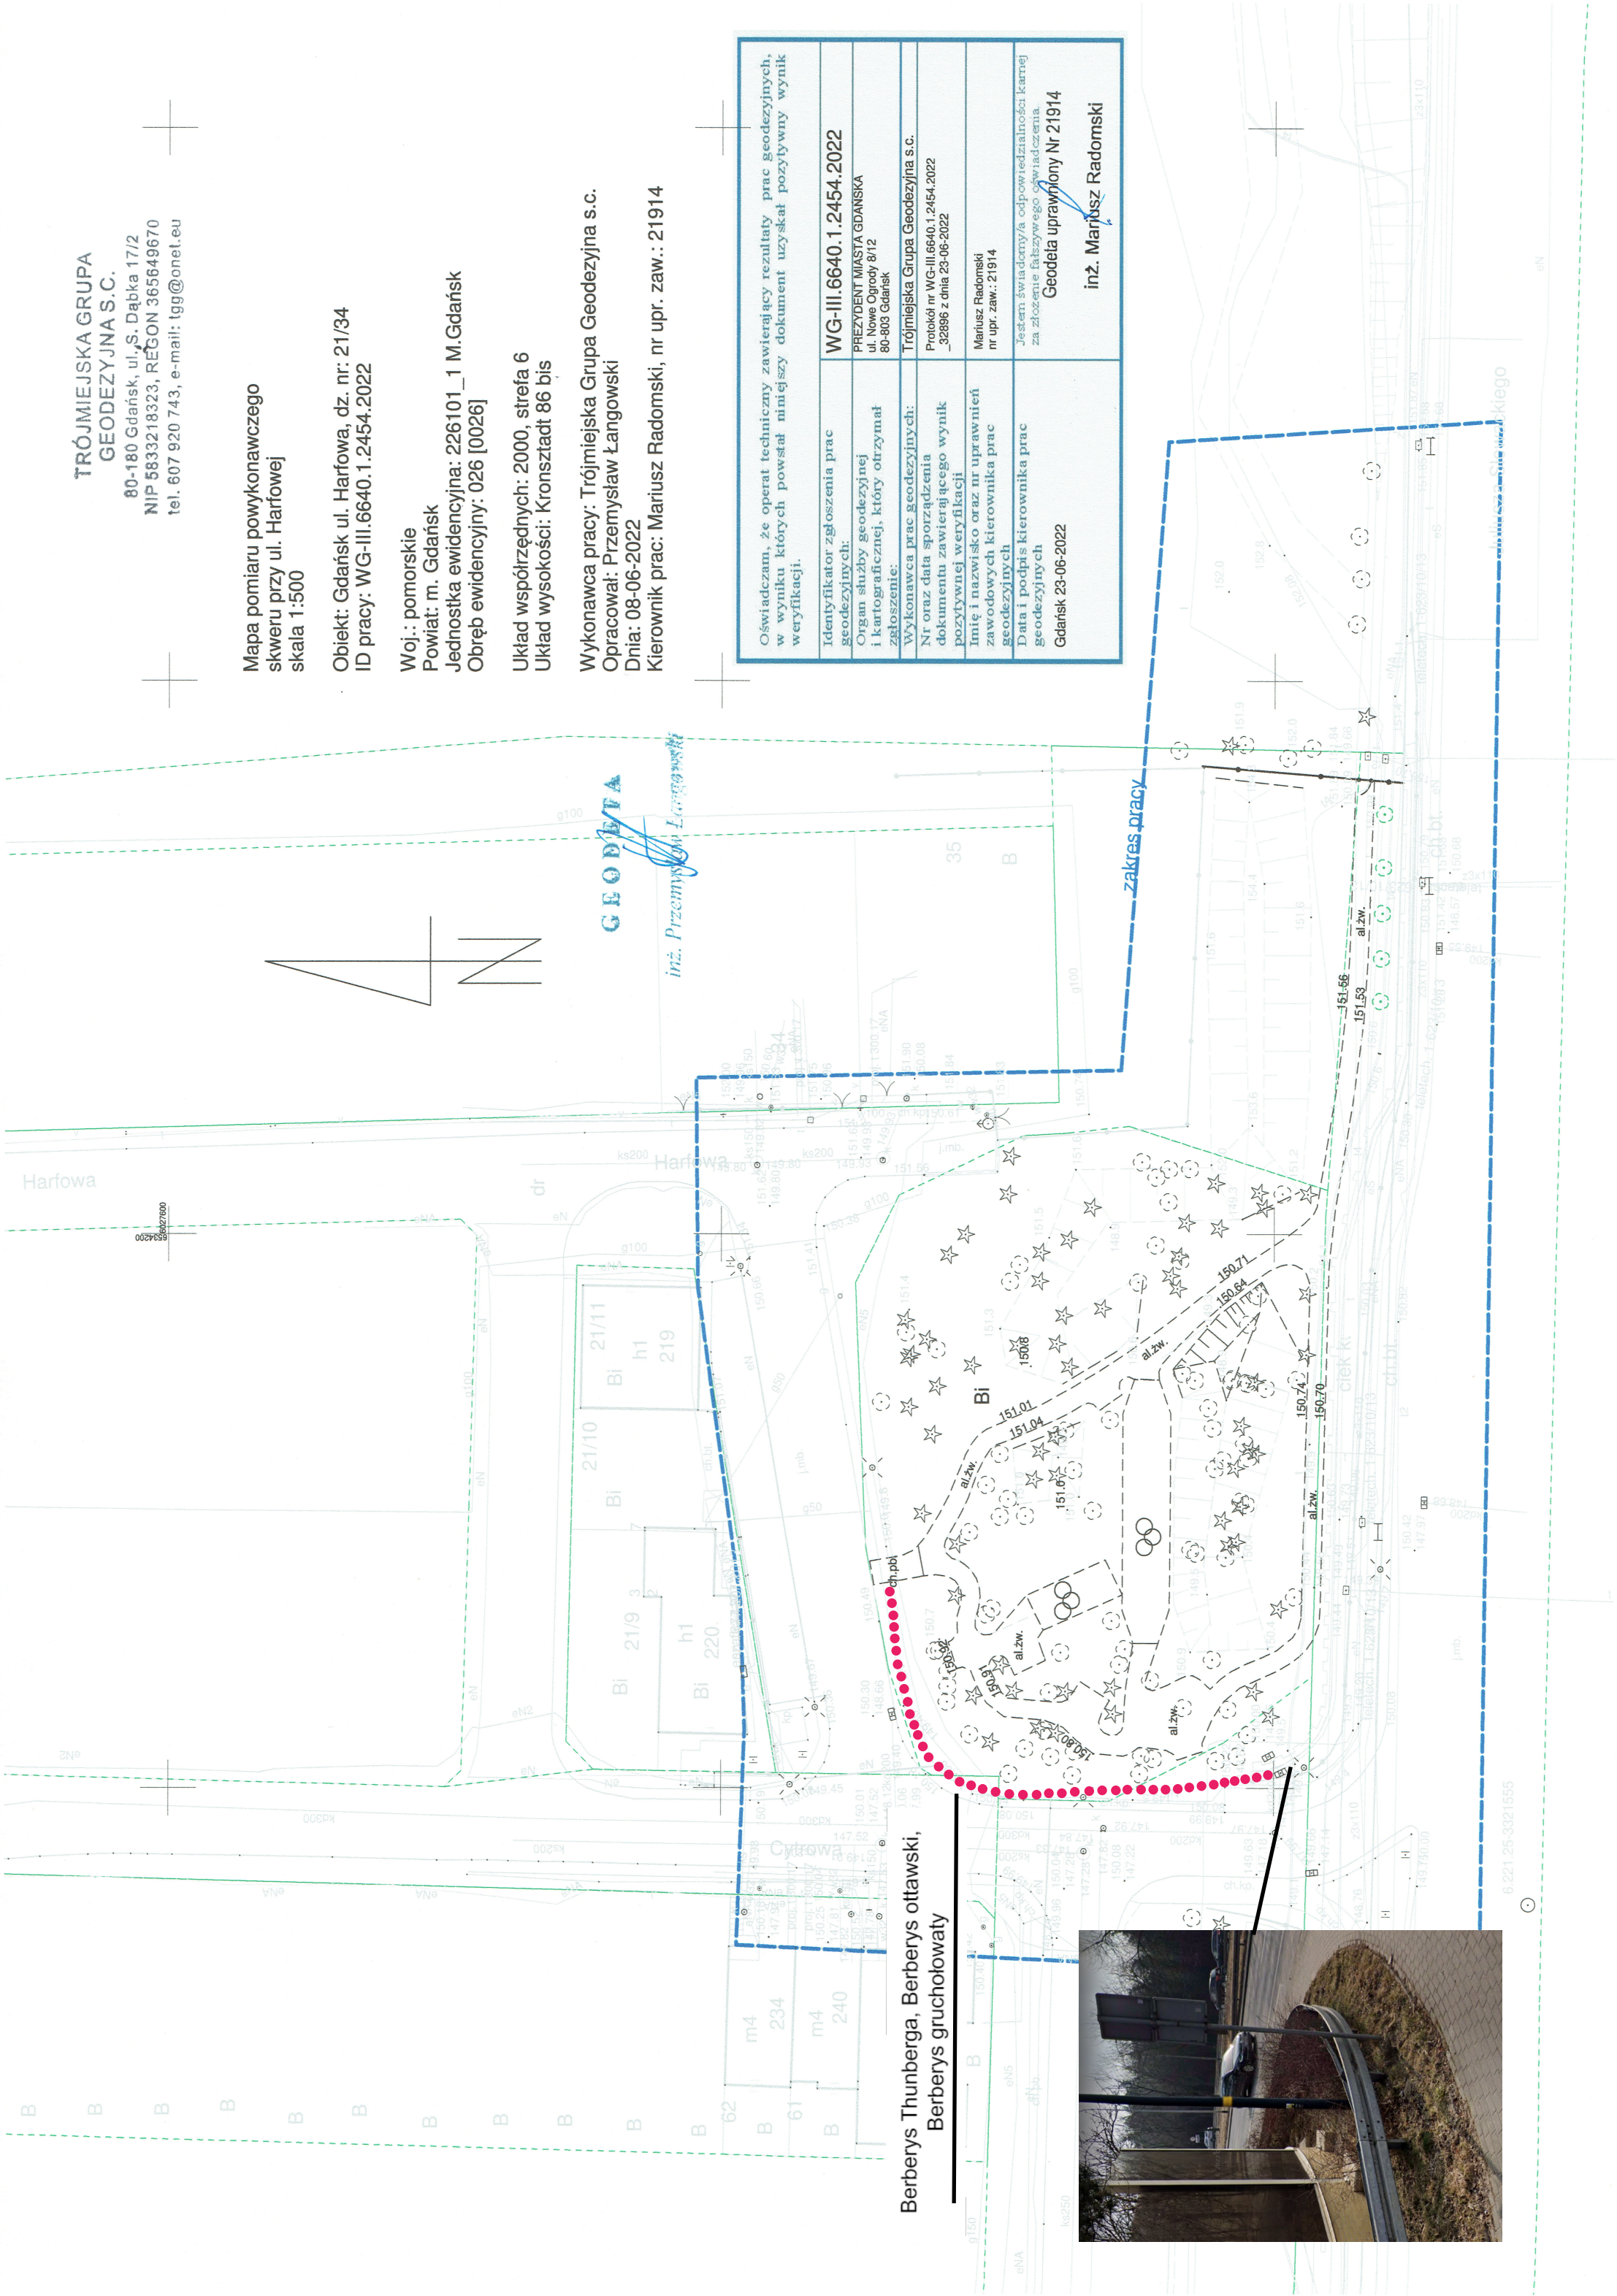

Berberys Thunberga, Berberys ottawski,
Berberys grucholowaty



6.221.25-3021555