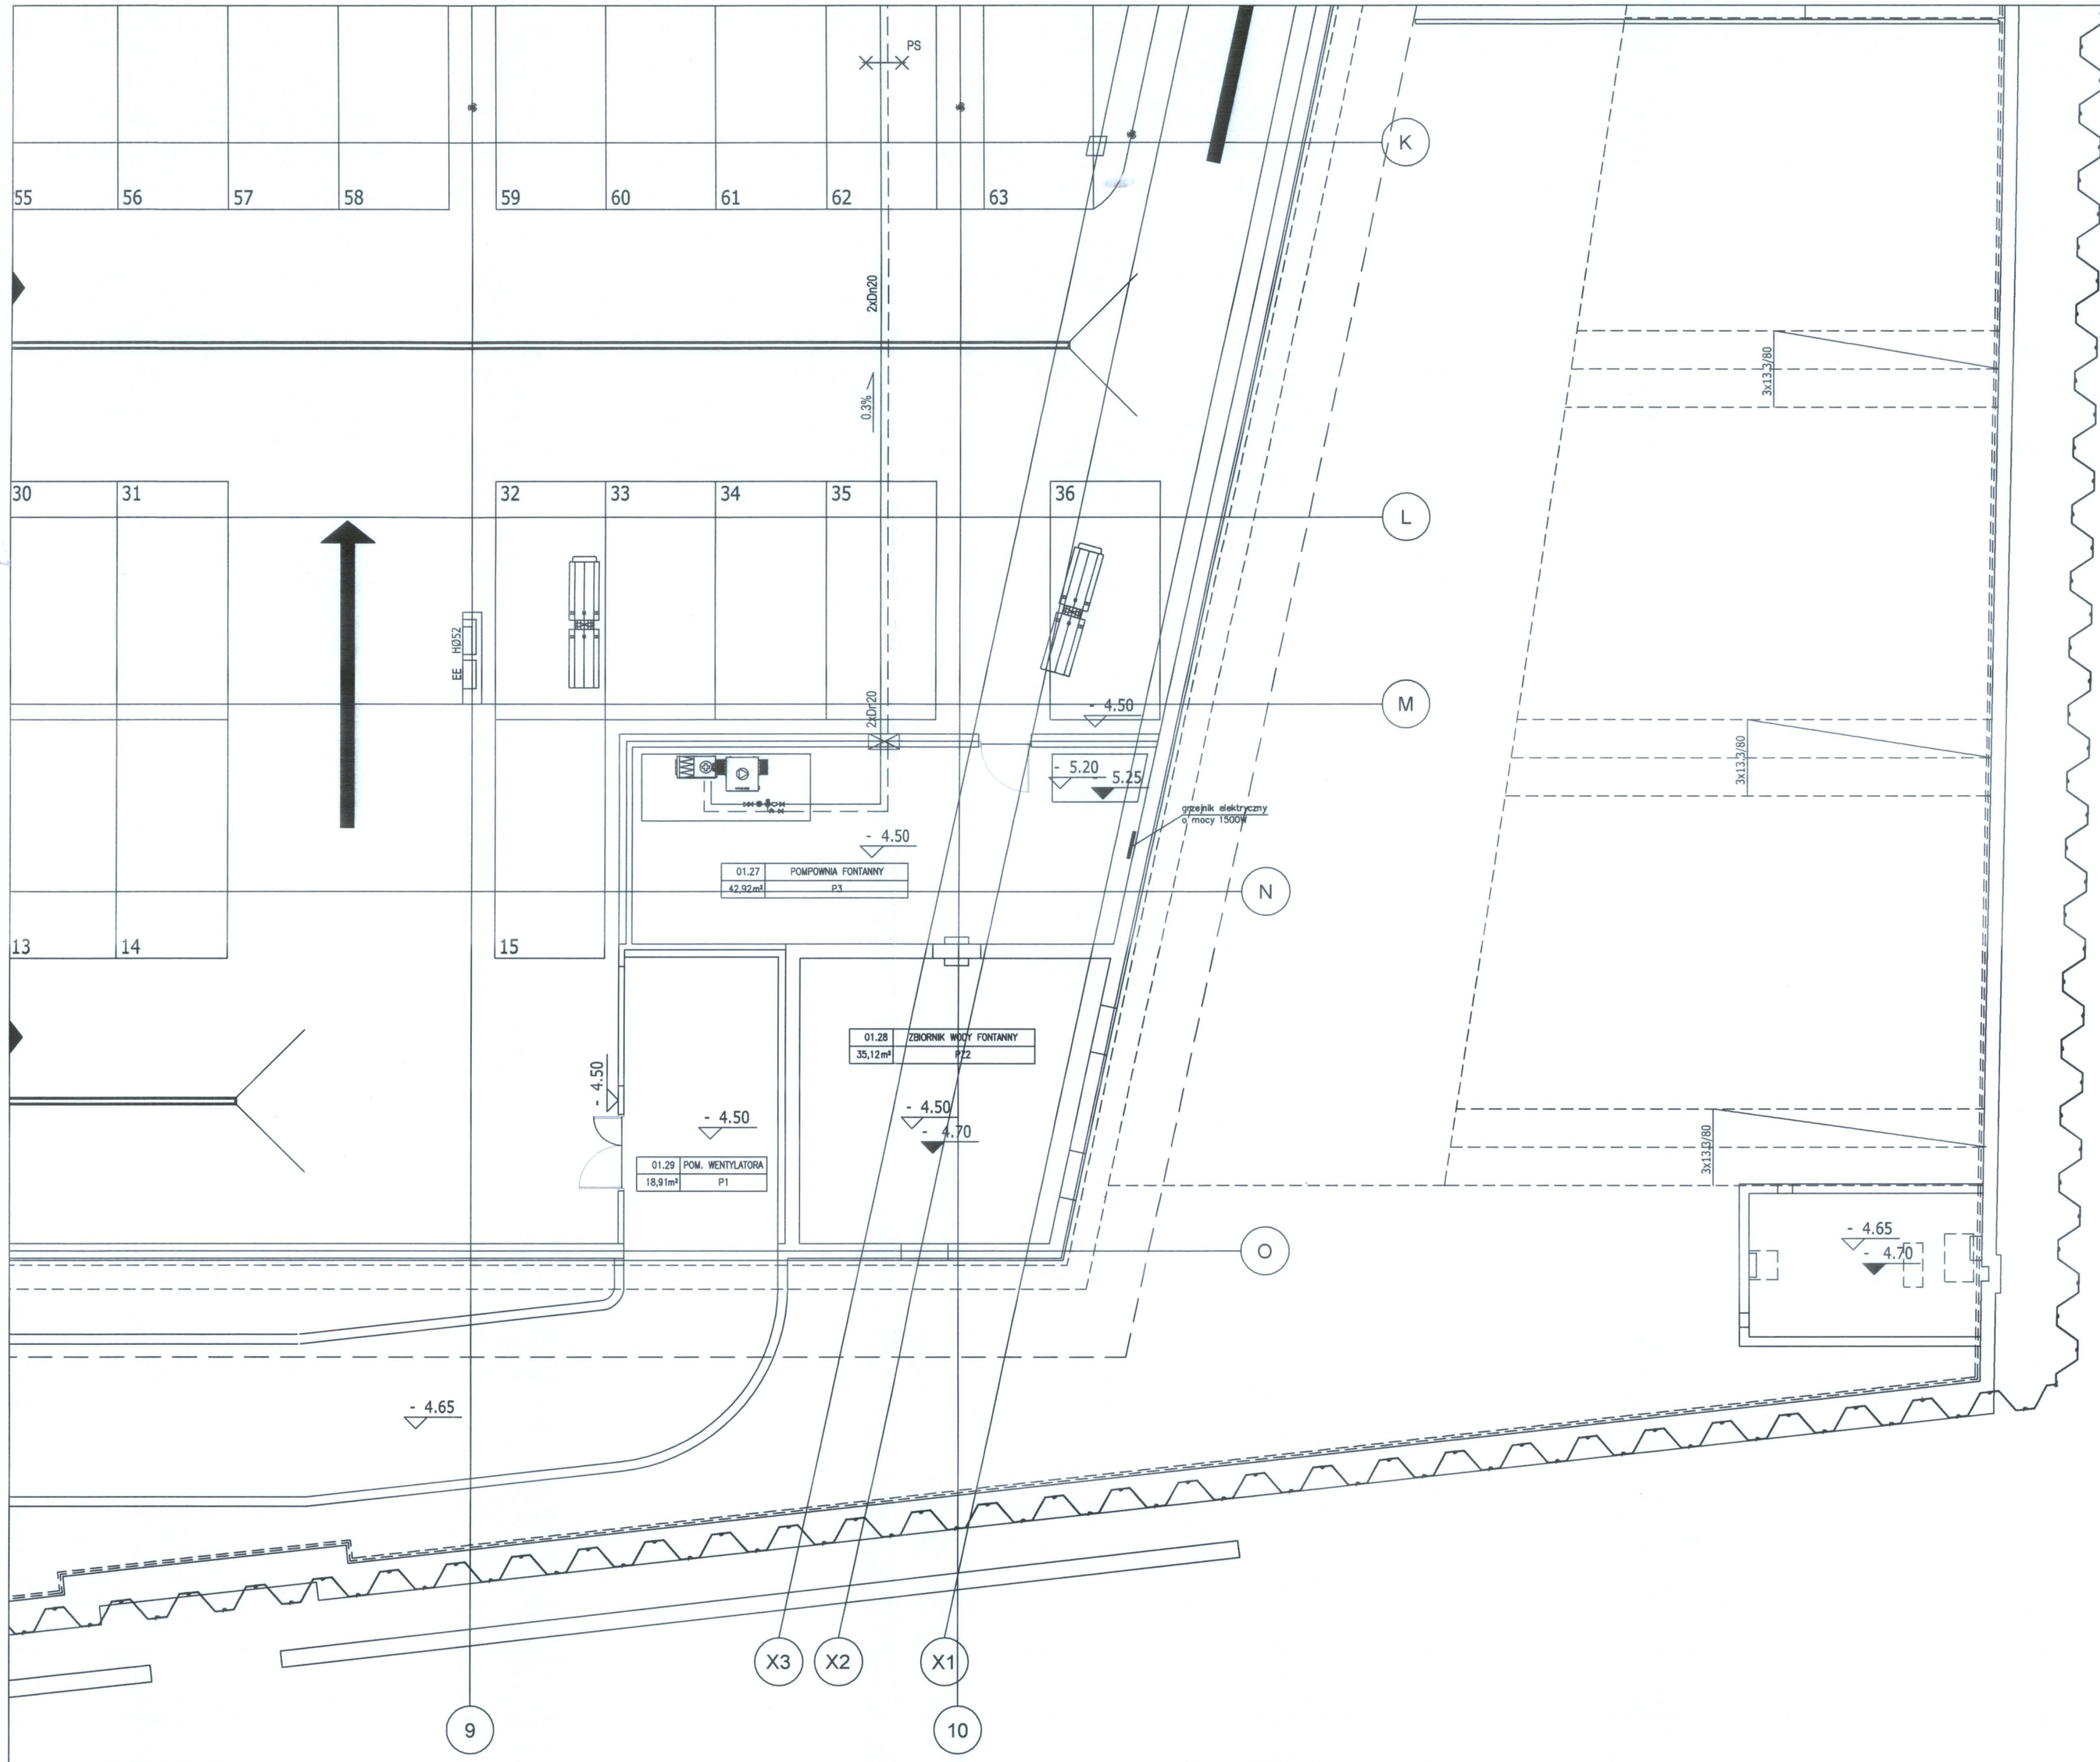

SCHEMAT PODŁĄCZENIA INST. WODY GRZEWCZEJ DO NAGRZEWNIC

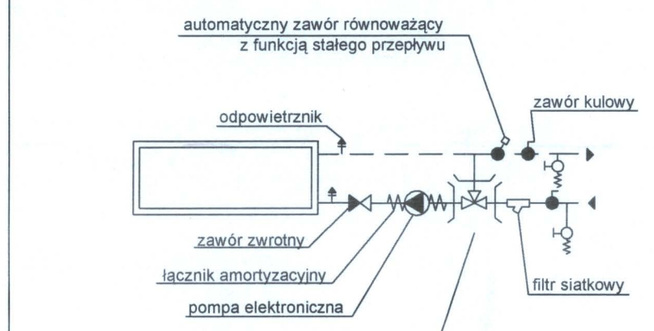

DOKUMENTACJA POWYKONAWCZA
ZGODNA Z ORYGINAŁEM
BUDOWA EUROPEJSKIE CE W GD

LEGENDA:

- woda grzewcza do zasilenia nagrzewnic 45/35°C
- PS punkt stały
- przejście instalacji przez przegrodę pionową z zabezpieczeniem p.poż.
- grzejnik elektryczny o mocy jak na rysunku, głębokość zabudowy 80mm

ZMIANA	DATA	PROJEKT WYKONAWCZY

PRZEDSIĘBIORSTWO PROJEKTOWO - WDROŻENIOWE
"FORT" Sp. z o.o.
UL. GRUNWALDZKA 212. 80-266 GDAŃSK
tel. 058 768 27 60. fax 058 768 27 61. e-mail: fort@fort-architekci.pl

INWESTOR	Gmina Miasta Gdańsk 80-803 Gdańsk. ul. Nowe Ogrody 8/12		D.T.
OBIEKT	EUROPEJSKIE CENTRUM SOLIDARNOŚCI Gdańsk. rejon Pl. Solidarnosci i Drogi do Wolności		
PROJEKT	PROJEKT WYKONAWCZY		
TEMAT	**INSTALACJE GRZEWCZE I WODY LODOWEJ**		
RYSUNEK	**RZUT GARAŻU PODZIEMNEGO, OSIE (K-O) - FRAGMENT (PRZEKRÓJ NA POZIOMIE -4.50)**		
DATA 05.2009	PROJEKTANT	mgr inż. Elżbieta Pozorska upr. nr 2746/GD/86 w specjalności instalacyjno-inżynieryjnej	NR RYS.
	OPRACOWAŁ	mgr inż. Robert Janaś	
		Polmex-Mostostal S.A. Kierownik Budowy Dariusz Twarowski numer uprawnień 37 Gd/01	
SKALA 1:100	SPRAWDZAJĄCY	mgr inż. Aleksander Wojtczak upr. nr GT-III-630/RS/76 rzeczoznawca budowlany w specjalności instalacyjno-inżynieryjnej	**Sgl1b**